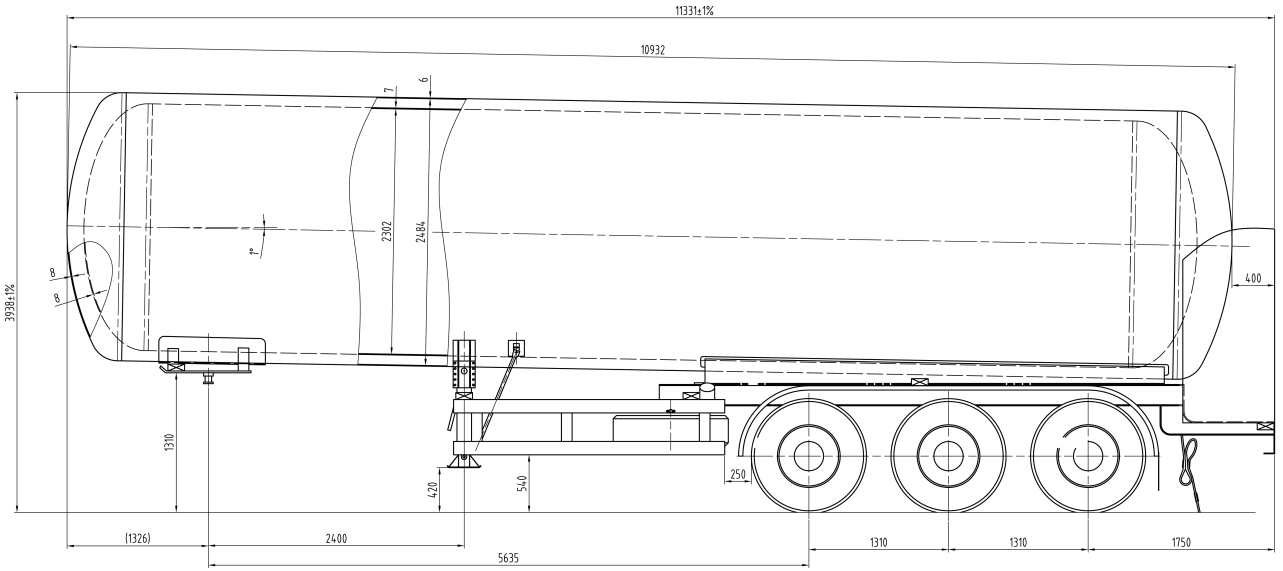

A向

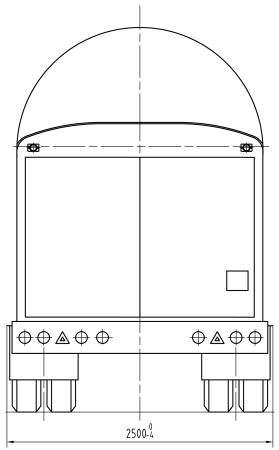

最终参数以正式设计为准。

Final parameter are to be defined in formal design.

序号	代号	名称	数量	材料	单重	总重	备注
2		行走机构running gear	1	组合件combination		4000	
1		低温液体运输半挂车罐体Drawing of tank	1	组合件combination		11450	

（总图）竣工图
As-Built Drawing

CIMC 中集圣达因

标记 Marked	处数 NO.	更改文件号 Rejiggered	签名 List NO.	日期 Date
设计 Design		标准化 STANDARDIZATION		
制图 Drawing		审核 Audited		
校对 Checked		批准 Approved		
工艺 Technics		日期 Date		

阶段标记 Drawing NO.	重量 Mass	比例 Scale
S	16480	1:25

第 页 共 页
Page of
版次：0
Edition NO. : 0

SDY9320GDYT 低温液体运输半挂车
SDY9320GDYT Cryogenic Liquid Semi-Trailer Tank
LNG